



BUDYNEK MIESZKALNY WIELORODZINNY , POZNAŃ UL. JASIELSKA 3D

INWENTARYZACJA POWYKONAWCZA LOKALU Z TYNKIEM

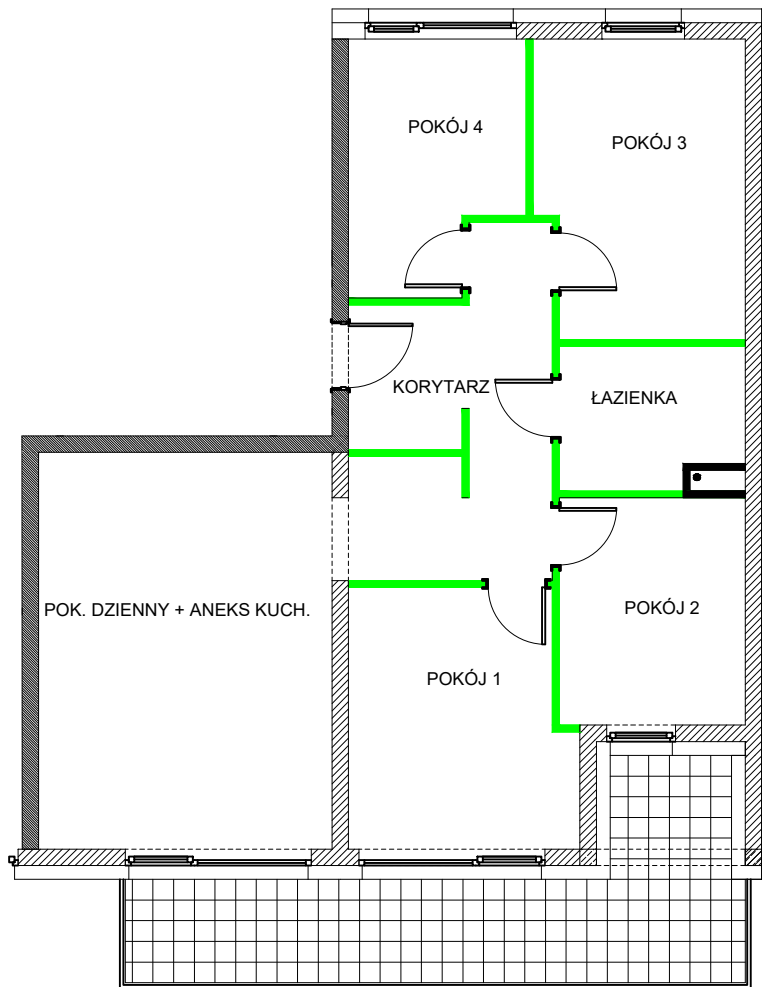

(POMIAR LOKALU WYKONANY ZOSTAŁ W ŚWIETLE ŚCIAN OTYNKOWANYCH)  
(OBLICZENIE POWIERZCHNI DOKONANO ZGODNIE Z ISO 9836:1997)

 ścianki działowe nadające się do demontażu

PWD Deweloper Sp. z o.o.  
ul.Ptasia 16/1  
60-319 Poznań

I Piętro	nazwa pomieszczenia	powierzchnia [m <sup>2</sup> ]
	POKÓJ DZIENNY + ANEKS KUCH.	24.55
	KORYTARZ	12.77
	ŁAZIENKA	5.27
	POKÓJ 1	11.78
	POKÓJ 2	8.78
	POKÓJ 3	12.59
	POKÓJ 4	8.56
	pow.pod ściankami nadającymi się do demontażu	2.65
	<b>RAZEM</b>	<b>86.95m<sup>2</sup></b>

3  
**86.95m<sup>2</sup>**