


BUDYNEK MIESZKALNY WIELORODZINNY , POZNAŃ UL. JASIELSKA 3C

INWENTARYZACJA POWYKONAWCZA LOKALU Z TYNKIEM

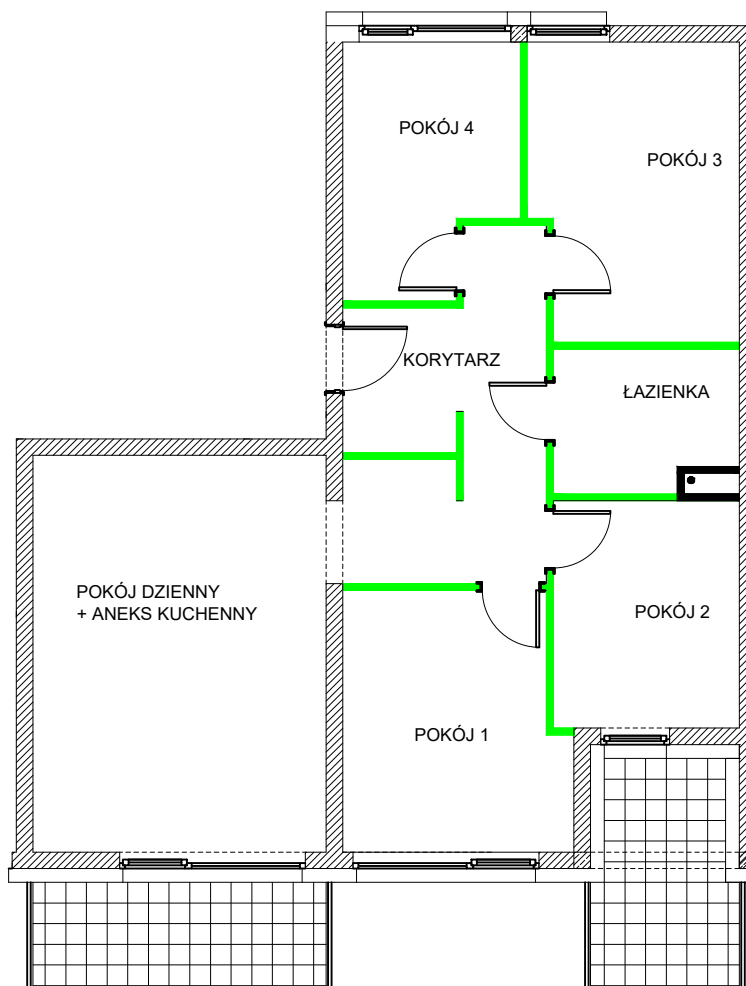

(POMIAR LOKALU WYKONANY ZOSTAŁ W ŚWIETLE ŚCIAN OTYNKOWANYCH)
(OBLICZENIE POWIERZCHNI DOKONANO ZGODNIE Z ISO 9836:1997)

ścianki działowe nadające się do demontażu

PWD Deweloper Sp. z o.o.
ul.Ptasia 16/1
60-319 Poznań

nazwa pomieszczenia	powierzchnia [m ²]
II Piętro	
POKÓJ DZIENNY + ANEKS KUCH.	24.54
KORYTARZ	12.90
ŁAZIENKA	5.23
POKÓJ 1	11.83
POKÓJ 2	8.79
POKÓJ 3	12.57
POKÓJ 4	8.58
pow.pod ściankami nadającymi się do demontażu	2.59
RAZEM	87.03m²

5
87.03 m²