


BUDYNEK MIESZKALNY WIELORODZINNY , POZNAŃ UL. JASIELSKA 3D

INWENTARYZACJA POWYKONAWCZA LOKALU Z TYNKIEM

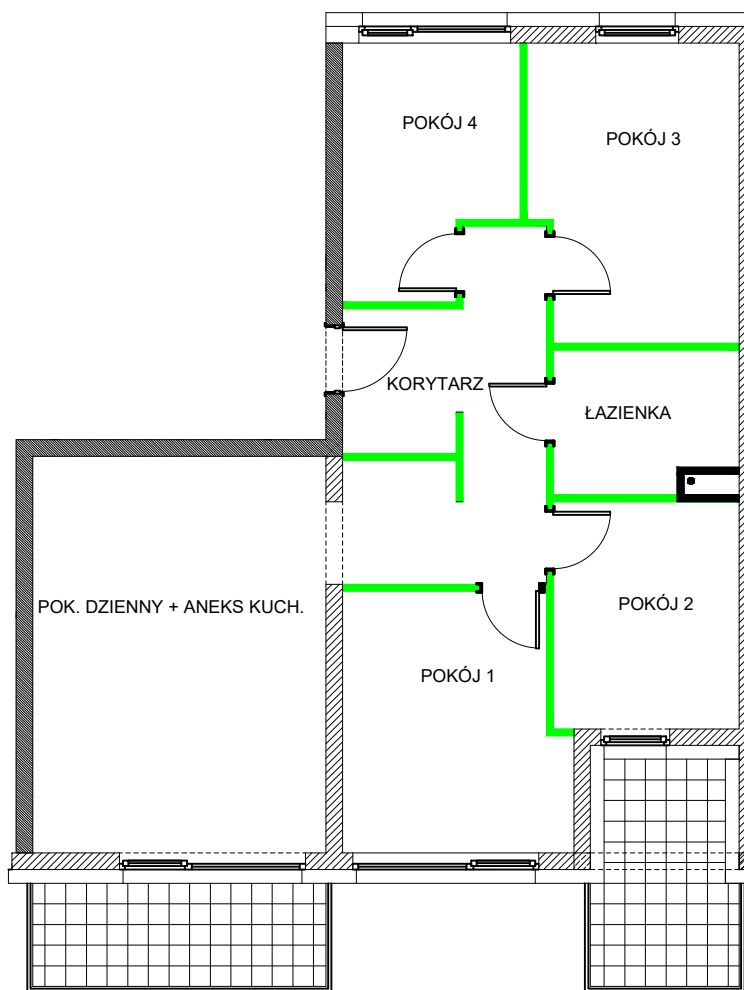

(POMIAR LOKALU WYKONANY ZOSTAŁ W ŚWIETLE ŚCIAN OTYNKOWANYCH)
(OBLICZENIE POWIERZCHNI DOKONANO ZGODNIE Z ISO 9836:1997)

ścianki działowe nadające się do demontażu

PWD Deweloper Sp. z o.o.
ul.Ptasia 16/1
60-319 Poznań

II Piętro

nazwa pomieszczenia	powierzchnia [m ²]
POKÓJ DZIENNY + ANEKS KUCH.	24.47
KORYTARZ	12.82
ŁAZIENKA	5.25
POKÓJ 1	11.80
POKÓJ 2	8.78
POKÓJ 3	12.53
POKÓJ 4	8.55
pow.pod ściankami nadającymi się do demontażu	2.73
RAZEM	86.93m²

5

86.93m²