


BUDYNEK MIESZKALNY WIELORODZINNY , POZNAŃ UL. JASIELSKA 3D

INWENTARYZACJA POWYKONAWCZA LOKALU Z TYNKIEM

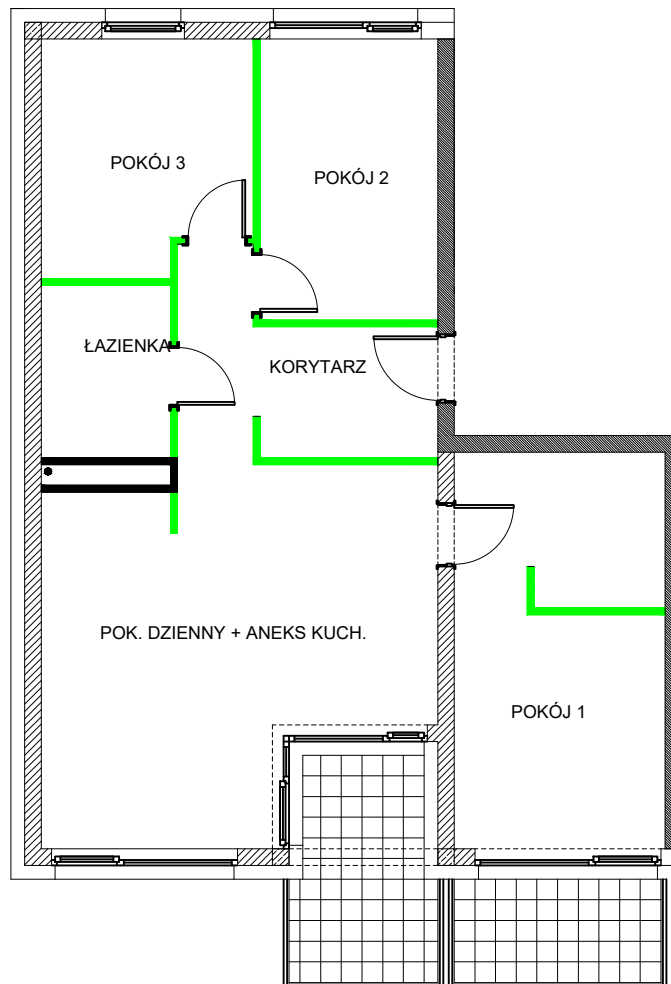

(POMIAR LOKALU WYKONANY ZOSTAŁ W ŚWIETLE ŚCIAN OTYNKOWANYCH)  
(OBLICZENIE POWIERZCHNI DOKONANO ZGODNIE Z ISO 9836:1997)

ścianki działowe nadające się do demontażu

PWD Deweloper Sp. z o.o.  
ul.Ptasia 16/1  
60-319 Poznań

	nazwa pomieszczenia	powierzchnia [m <sup>2</sup> ]
<b>III Piętro</b>	POKÓJ DZIENNY + ANEKS KUCH.	26.58
	KORYTARZ	8.45
	ŁAZIENKA	4.55
	POKÓJ 1	17.34
	POKÓJ 2	10.46
	POKÓJ 3	9.88
	pow.pod ściankami nadającymi się do demontażu	2.59
	<b>RAZEM</b>	<b>79.85m<sup>2</sup></b>

8  
**79.85m<sup>2</sup>**