


BUDYNEK MIESZKALNY WIELORODZINNY , POZNAŃ UL. JASIELSKA 3D

INWENTARYZACJA POWYKONAWCZA LOKALU Z TYNKIEM

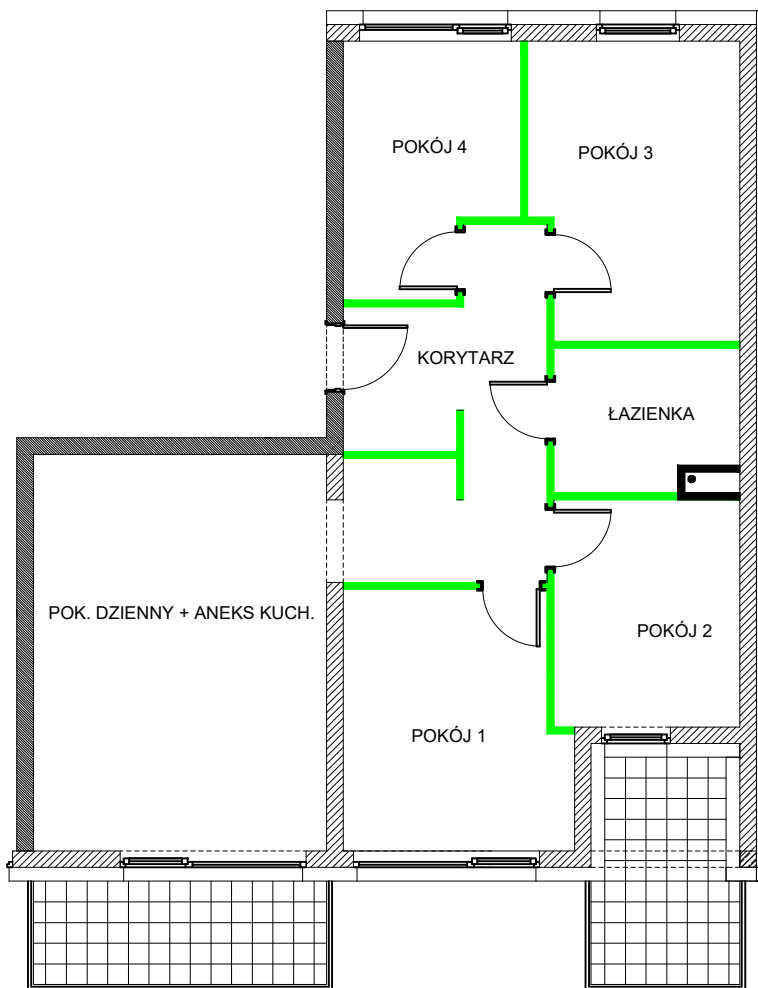

(POMIAR LOKALU WYKONANY ZOSTAŁ W ŚWIETLE ŚCIAN OTYNKOWANYCH)
(OBLICZENIE POWIERZCHNI DOKONANO ZGODNIE Z ISO 9836:1997)

ścianki działowe nadające się do demontażu

PWD Deweloper Sp. z o.o.
ul.Ptasia 16/1
60-319 Poznań

	nazwa pomieszczenia	powierzchnia [m ²]
IV Piętro	POKÓJ DZIENNY + ANEKS KUCH.	24.46
	KORYTARZ	12.59
	ŁAZIENKA	5.25
	POKÓJ 1	11.78
	POKÓJ 2	8.81
	POKÓJ 3	12.53
	POKÓJ 4	8.54
	pow.pod ściankami nadającymi się do demontażu	2.54
	RAZEM	86.50m²

9
86.50m²